

FASADER, SKALA 1:100




FASAD MOT SYDVÄST (MOT SPÅRET)




FASAD MOT SYDOST




FASAD MOT NORDOST

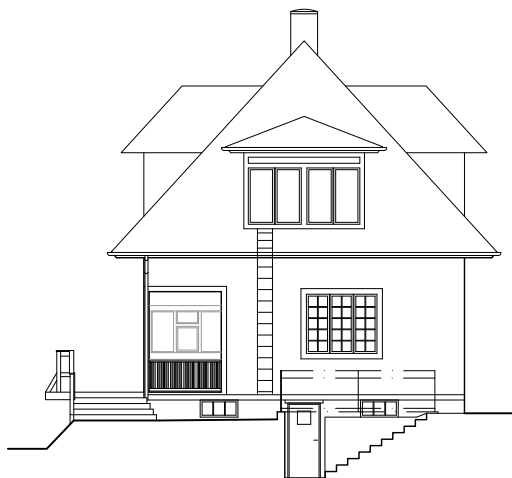


FASAD MOT NORDVÄST

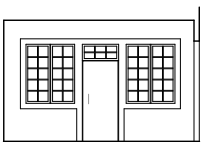

FASAD MOT SYDVÄST (MOT SPÅRET)
FASAD VÄNTPLATS UNDER TAK

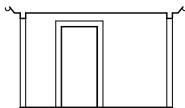


FASAD MOT SYDOST
FASAD FÖRSTUKVIST

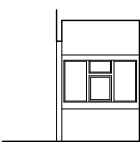


FASAD MOT NORDVÄST
FASAD VÄNTPLATS UNDER TAK



FASAD MOT SYDVÄST (MOT SPÅRET)
UTAN RÄCKE PÅ BRYGGAN MOT SPÅRET

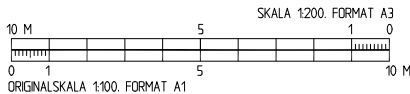

BET	ANT	ÄNDRINGEN AVSER	SIGN	DATUM
RELATIONSHANDLING				
NACKA KOMMUN IGELBODA STATION				
 TRAFIKFÖRVALTNINGEN SLL				
SL PROJEKTNUMMER			SL RIT/KONSTR.	
SL GRANSKNINGSDATUM			SL GRANSKAD:	
SL DATUM			SL GODKÄND:	
<input checked="" type="checkbox"/> A BBH, Arkitekter & Ingenjörer AB, tel. 08-727 95 00				
K				
V				
E				
MARK VA				
BRAND				
UPPDRAG NR 14.04.9		RITAD AV JL		HANDLÄGGARE J LINDER
ANSVARIG Jan Linder		GRANSKAD		
URT - DATUM 2014-08-26			GODKÄND	
NACKA IGELBODA 55.1 (DEL AV) TORSVÄGEN 30 FASADER				
			LANDLÖRD. NR	
RIT.FORMAT A1	SKALA: 1:100 (A1), 1:200 (A3)		BLAD (A3)	RIT.NR A30.3-11101
5623	—		—	BET