


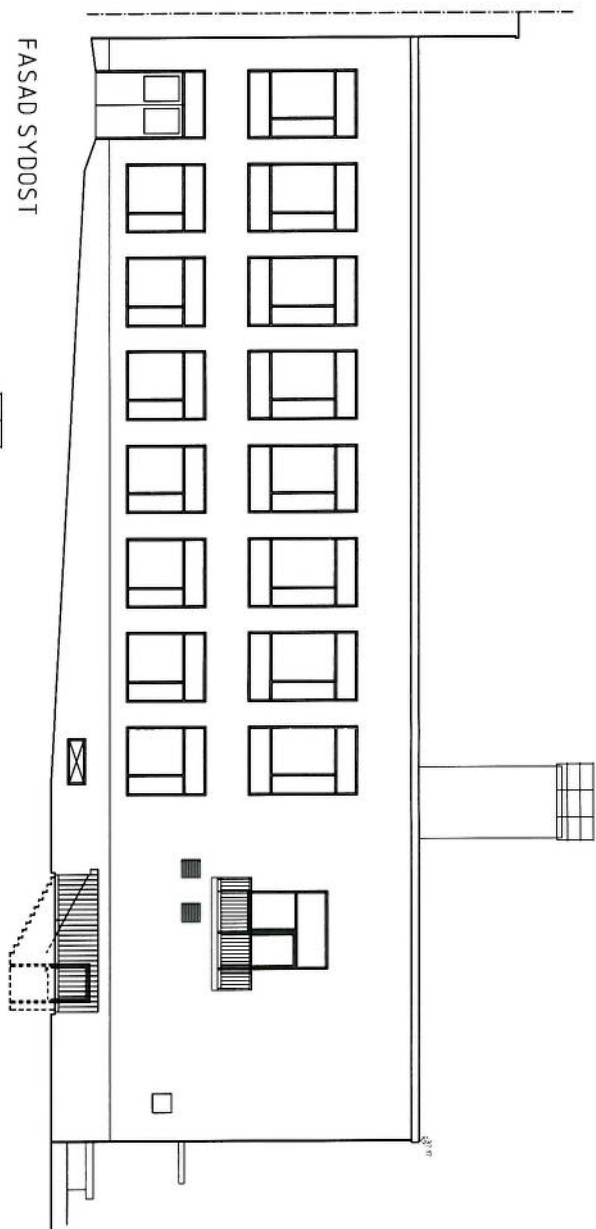
**Carlstedt  
Ark.**

BYGGLOVSHANDLING				
 <b>NACKA KOMMUN</b>				
SKURU SKOLA				
NACKA KOMMUN				
DATUM	2014-03-19	FÖREDRAG NR		
GRANSKAD AVS	LON	PROJEKTNR		
	GRANSKAD PÅ DATUM	OBJEKT NR		
		14,0020		
SKALA	1:100 (A3)	UPPSET	REV	
	14,0020-2-A-0-2-13-1P			


NACKA KOMMUN  
BYGGLOVENHETEN  
2014 -03- 26  
B2014-1398








FASAD SYDOST

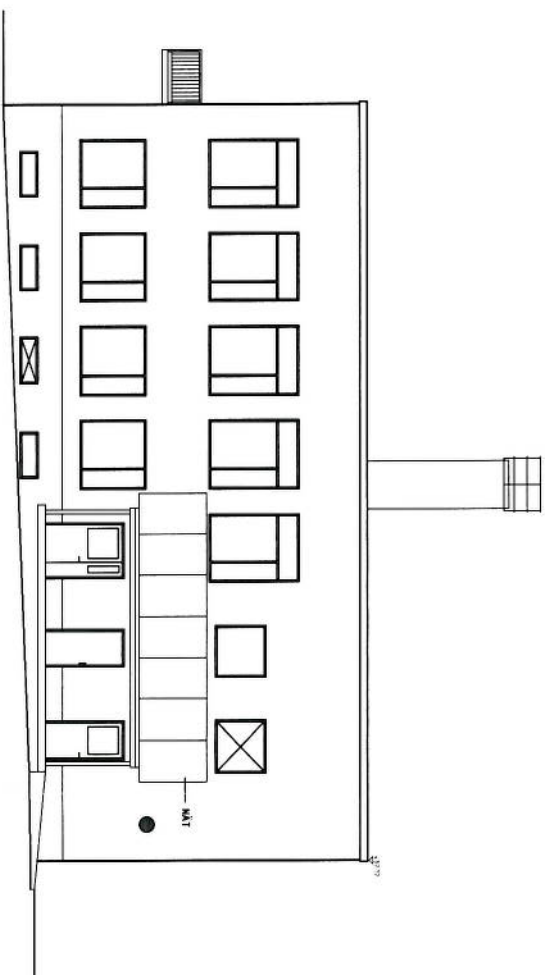

FASAD NORDOST

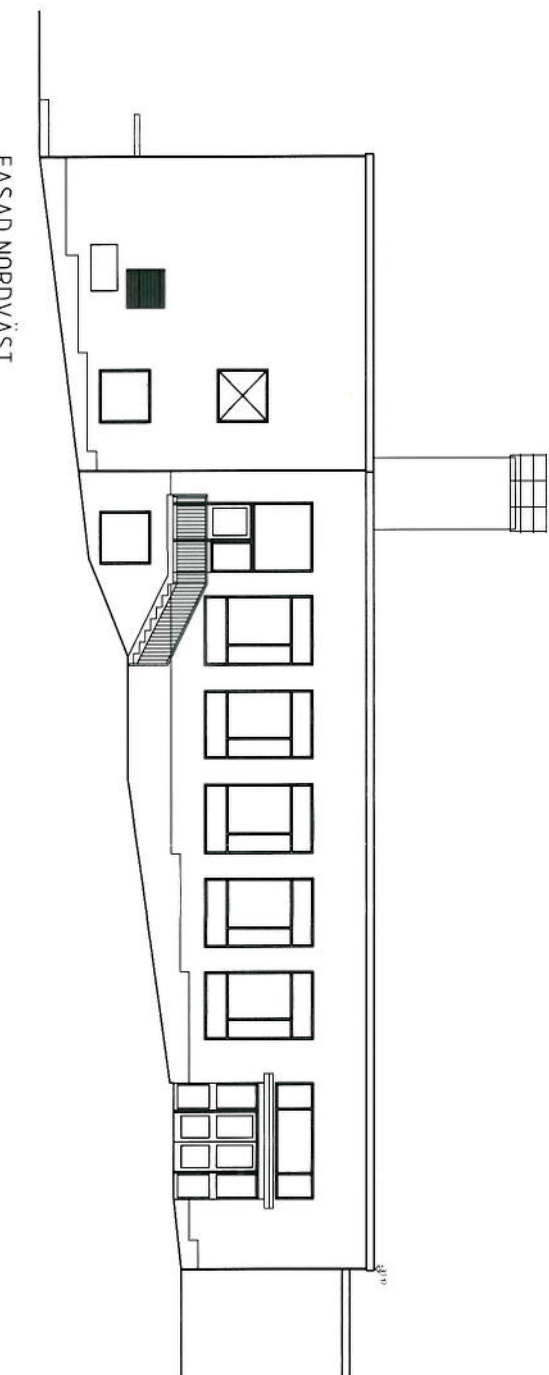

FASAD NORDVÄST



☒ **FÖRKLÄRINGAR**  
**BLINDFÖNSTER**

## FÖRESKRIFTER

## HÄNVISNINGAR

**NACKA KOMMUN**  
**BYGGLOVENHETEN**

2014-03-26

B2014-0398


## BYGGLOVSHANDLING



SKURU SKOLA

NACKA KOMMUN



**Carlstedt  
Ark.**

1

YTTERVÄGGAD MEN P

YTTERVÄGGAR MED BEKLÄDNAD AV  
OGLASERAT KLINKER I VERTIKALA FÄLT MED 4  
KULÖRER SAMT FIGURER.  
FÄBR HÖGANÄS GRYNNA, FORMAT 94X94 MM,  
KULÖRER PÅ FÄLT:  
TURQUOISE, BLUE, CARAMEL, LIGHTGREEN,  
KULÖRER PÅ FIGURER: WHITE, BLACK, OLD ROSE,  
YELLOW LEMON.  
FÖNSTER AV ALUMINIUM, VIT KULÖR LIKA BEF  
FÖNSTER.

## 1

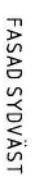[illegible]



